


Planverfasser: mobil GmbH
 VN Grundsatz- und Netzplanung

Planungsphase: Genehmigung
 Anlage: Blatt

Datenname: Dürkopp Tor 6
 Stadtbahnlinie 4

Plannr.:
 Maßstab: 1 : 200

Logo: mobil

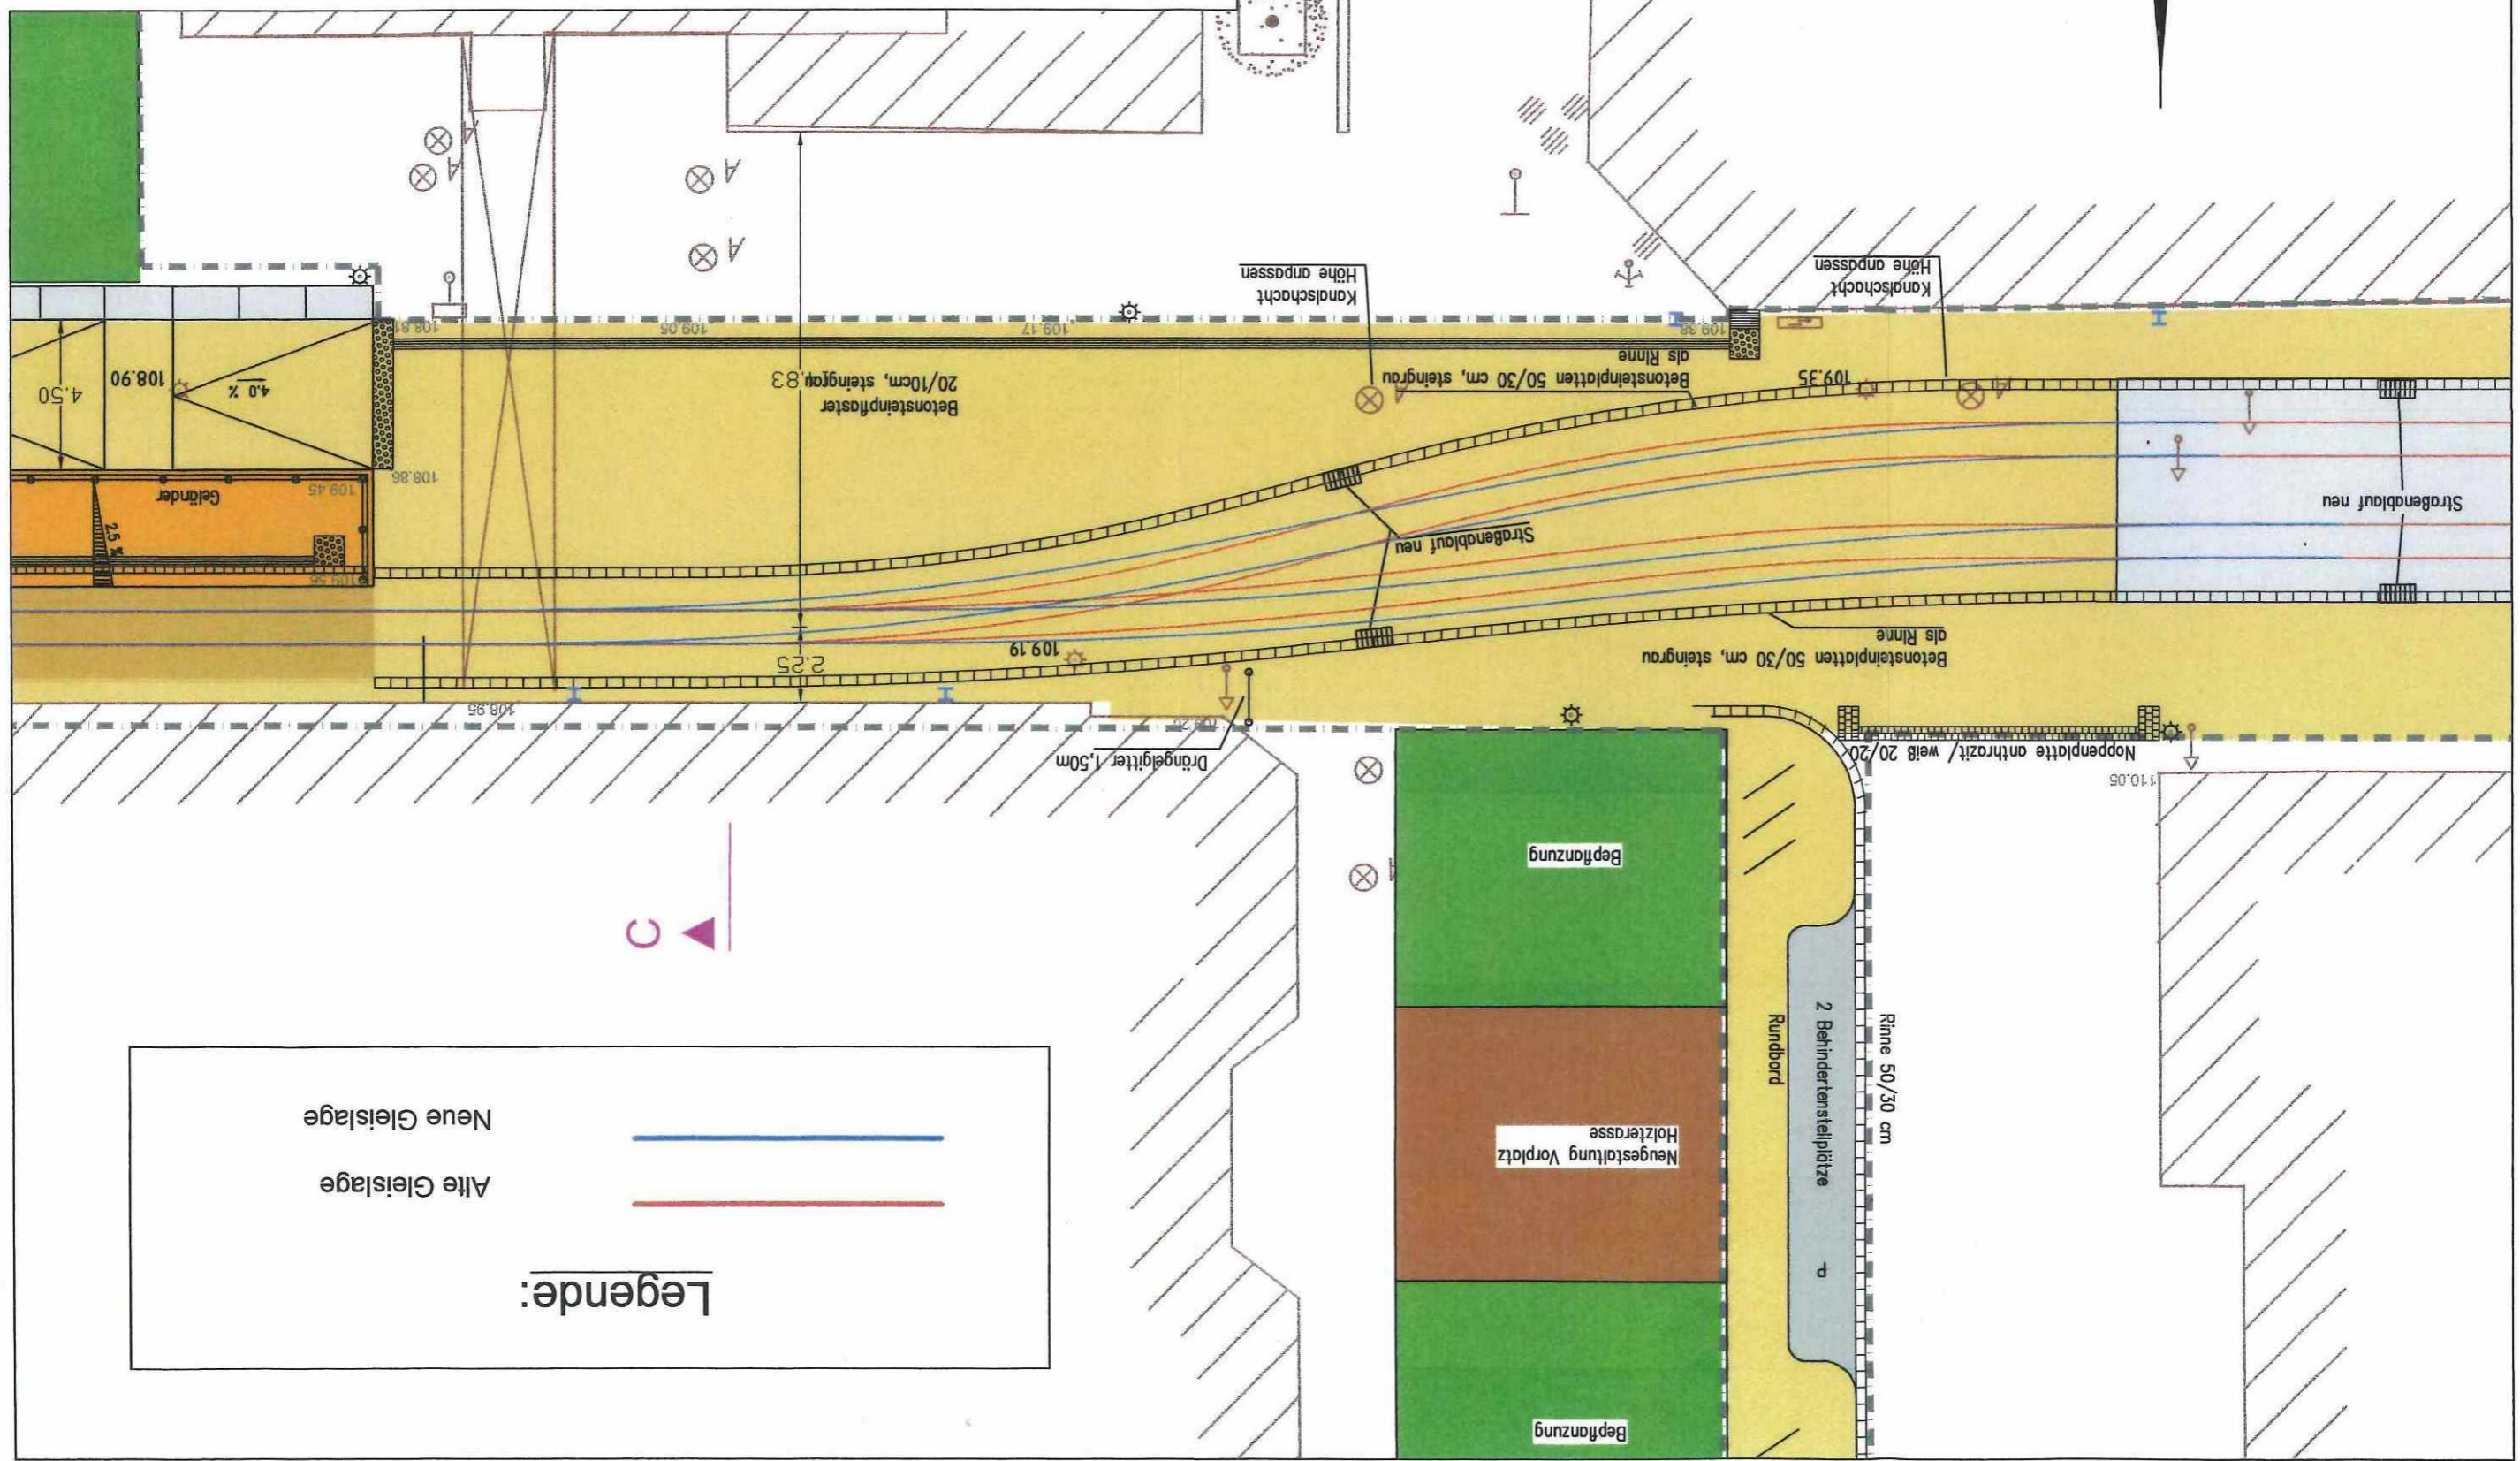

Legende:

Neue Gleislage (indicated by a blue line)

Alte Gleislage (indicated by a red line)